KREISSTADT
FRIEDBERG
(Hessen)

Kreisstadt Friedberg (Hessen) - Der Magistrat -
Postfach 100964 – 61149 Friedberg (Hessen)

3V Investment GmbH & Co. KG
Herr Obermaier
Gabriel-von-Seidl-Str. 36
82031 Grünwald

Amt für Stadtentwicklung,
Liegenschaften und Rechtswesen
- Tiefbauabteilung

Dienstgebäude: Große Klostergasse 6
61169 Friedberg (Hessen)
Internet: www.friedberg-hessen.de

Fax: 06031 88-361
Vermittlung: 06031 88 - 1

Auskunft erteilt: Frau Wißner
Zimmer: 18
Durchwahl: 88 - 204
E-Mail: Tiefbau@Friedberg-Hessen.de

Ihre Nachricht vom, Ihr Zeichen:	Unser Zeichen:	Datum:
	60/3-Wi	18.05.2017

Betr.: Kanalauskunft Nr. : 25/2017
für das Grundstück: Kaiserstr. 96 in Friedberg

Auskunft der Tiefbauabteilung der Stadt Friedberg (Hessen) über

- ☐ Kanalanschlusshöhen
- ☐ Straßenanschlusshöhen
- ☐ Lage der Anschlusskanäle

Die Anwendung des Kanalbestandsplanes / der Kanalplanung wurde erklärt.
Die genaue Länge der Kanalanschlussleitung ist vor Baubeginn durch Aufgraben festzustellen.
Die Höhenangaben sind vor Baubeginn vor Ort zu prüfen.
Die vorhandenen Angaben sind seitens des Antragstellers zu überprüfen.

Anlagen:

- ☒ Kanalbestandsplan
- ☐ Kanalplanung
- ☐ Deckenhöhenplanung
- ☐ Aufmaßblatt
- ☐ TV – Untersuchungsbericht
- ☐ Bebauungsplan

Die Erteilung der o. g. Auskünfte und der Erhalt der o. g. Unterlagen werden hiermit bestätigt.

(Antragsteller) (Tiefbauabteilung)

Gebühr: 14,30 € (gem. § 19, Abs. 1, Ziffer 1.1 der Verwaltungskostensatzung der Stadt Friedberg vom 13.12.2005 in der Fassung des 2. Nachtrages vom 11.12.2009) Kurzrechnung folgt.

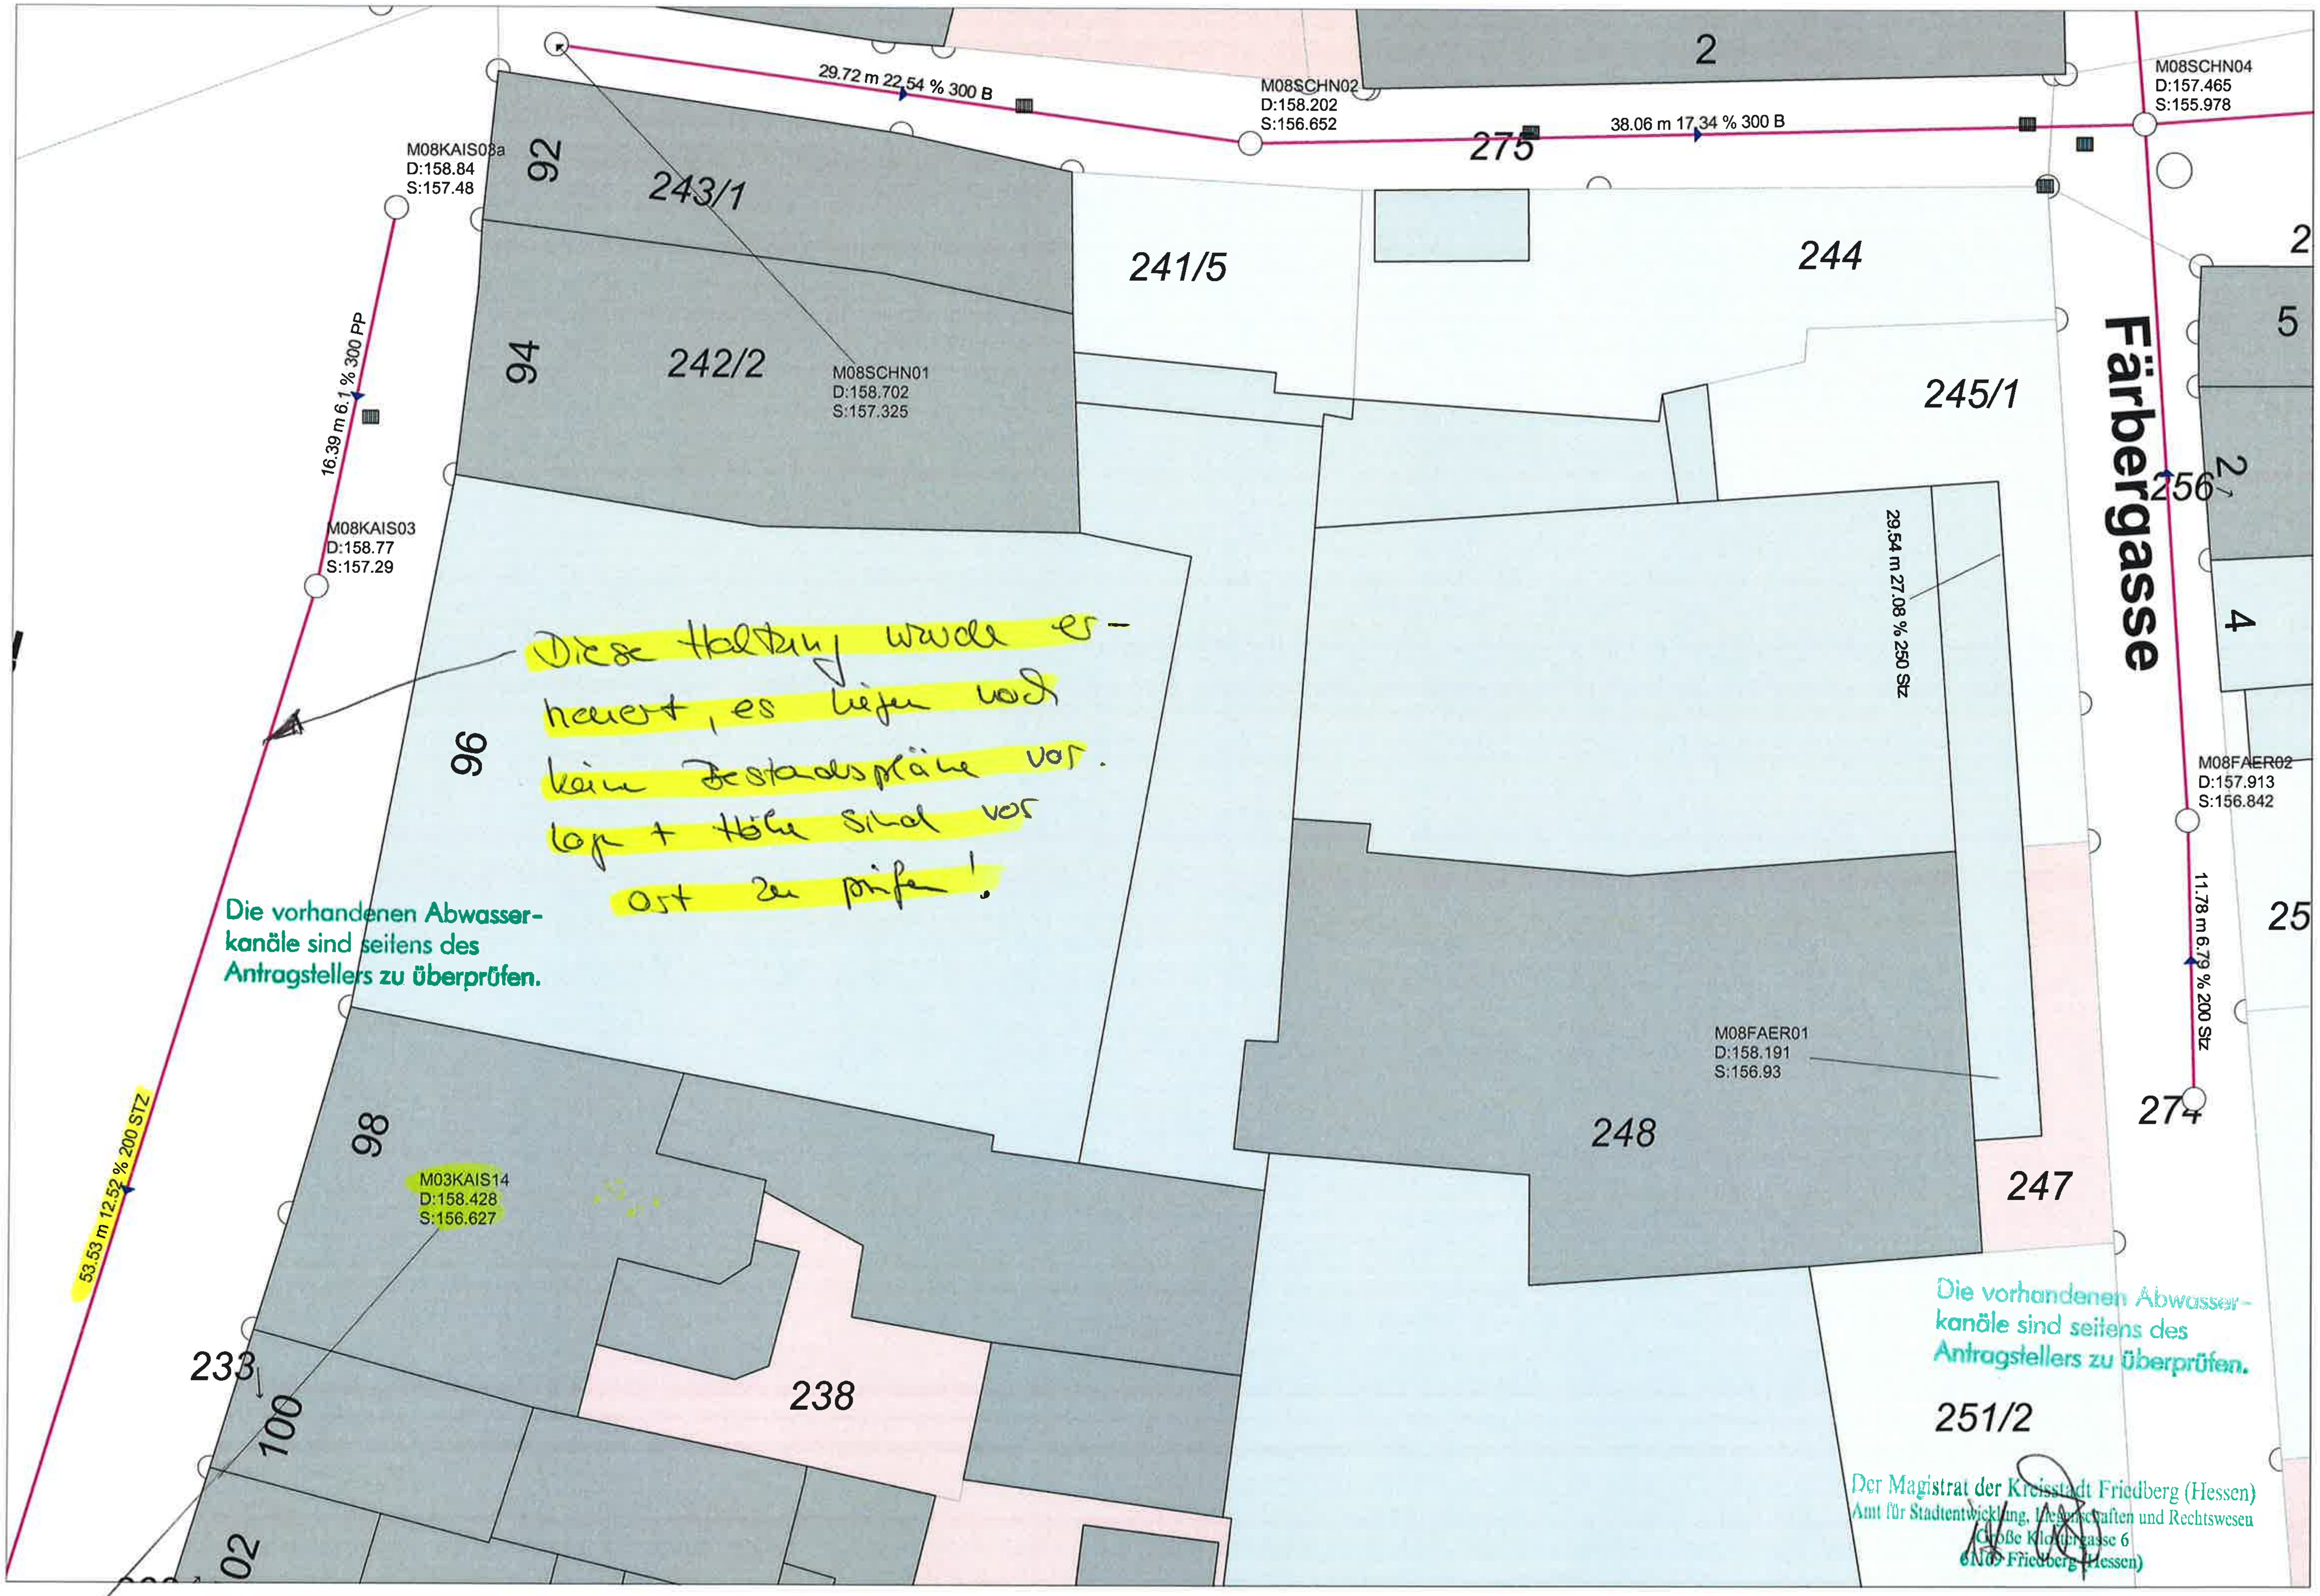
Färbergasse
2
275
M08SCHN02
D:158.202
S:156.652
M08SCHN04
D:157.465
S:155.978
29.72 m 22.54 % 300 B
38.06 m 17.34 % 300 B
M08KAIS03a
D:158.84
S:157.48
92
243/1
241/5
244
94
242/2
M08SCHN01
D:158.702
S:157.325
245/1
5
16.39 m 6.1 % 300 PP
M08KAIS03
D:158.77
S:157.29
256
29.54 m 27.08 % 250 Stz
4
96
Diese Haltung wurde erneuert, es liegen noch keine Bestandspläne vor. Lage + Höhe sind vor Ort zu prüfen!
M08FAER02
D:157.913
S:156.842
Die vorhandenen Abwasserkanäle sind seitens des Antragstellers zu überprüfen.
25
11.78 m 6.79 % 200 Stz
M08FAER01
D:158.191
S:156.93
274
98
248
247
53.53 m 12.52 % 200 STZ
M03KAIS14
D:158.428
S:156.627
233
100
238
251/2
02
Die vorhandenen Abwasserkanäle sind seitens des Antragstellers zu überprüfen.
Der Magistrat der Kreisstadt Friedberg (Hessen)
Amt für Stadtentwicklung, Liegenschaften und Rechtswesen
Große Klostergasse 6
61169 Friedberg (Hessen)